




CITTA' DI LECCE

ASSESSORATO LL.PP.
UFFICIO TECNICO

COSTRUZIONE DI UN FABBRICATO DESTINATO AD
ASILO NIDO DA TRASFORMARE IN CENTRO SOCIALE
SITO ALLA VIA CIMAROSA - QUARTIERE RUDIAE

PERIZIA SUPPLETTIVA E DI VARIANTE

ELABORATI: PLANIMETRIE			
PIANO INTERRATO - PIANO RIALZATO - PIANO COPERTURE			
TAVOLA 5	SCALA 1:100	DATA APRILE 2007	AGGIORNAMENTO SETT. 2007 / GEN. 2008
IL DIRIGENTE U.T.C. Dot. Ing. Piergiorgio Solombrino		UFFICIO PROGETTAZIONE Progettista: Arch. Silvio Cillo Compu: Geom. Angelo Rosa	
COORD. ATTUAZIONE PROGRAMMA CO.PP. Dot. Arch. Claudia Branca		PROGETTISTA E DIRETTORE DEI LAVORI Arch. Giovanni Mangia	
RESPONSABILE PROCEDIMENTO Geom. Roberta Cappello			
IMPRESA ESECUTRICE DIRCO SRL - Lecce		AS-BUILT: SIDI - Servizi Integrati di Ingegneria S.r.l. 70022 - Altamura (BA)	

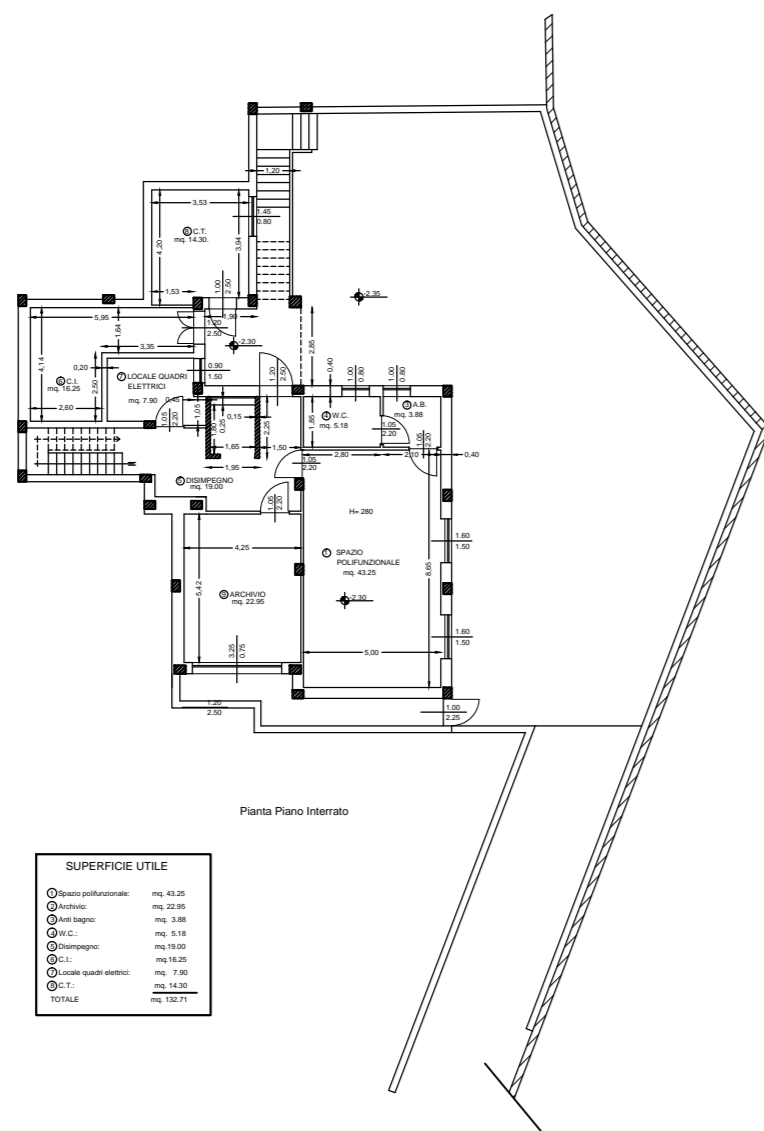


SUPERFICIE UTILE


Spazio polifunzionale	mq. 43,25

SUPERFICIE UTILE


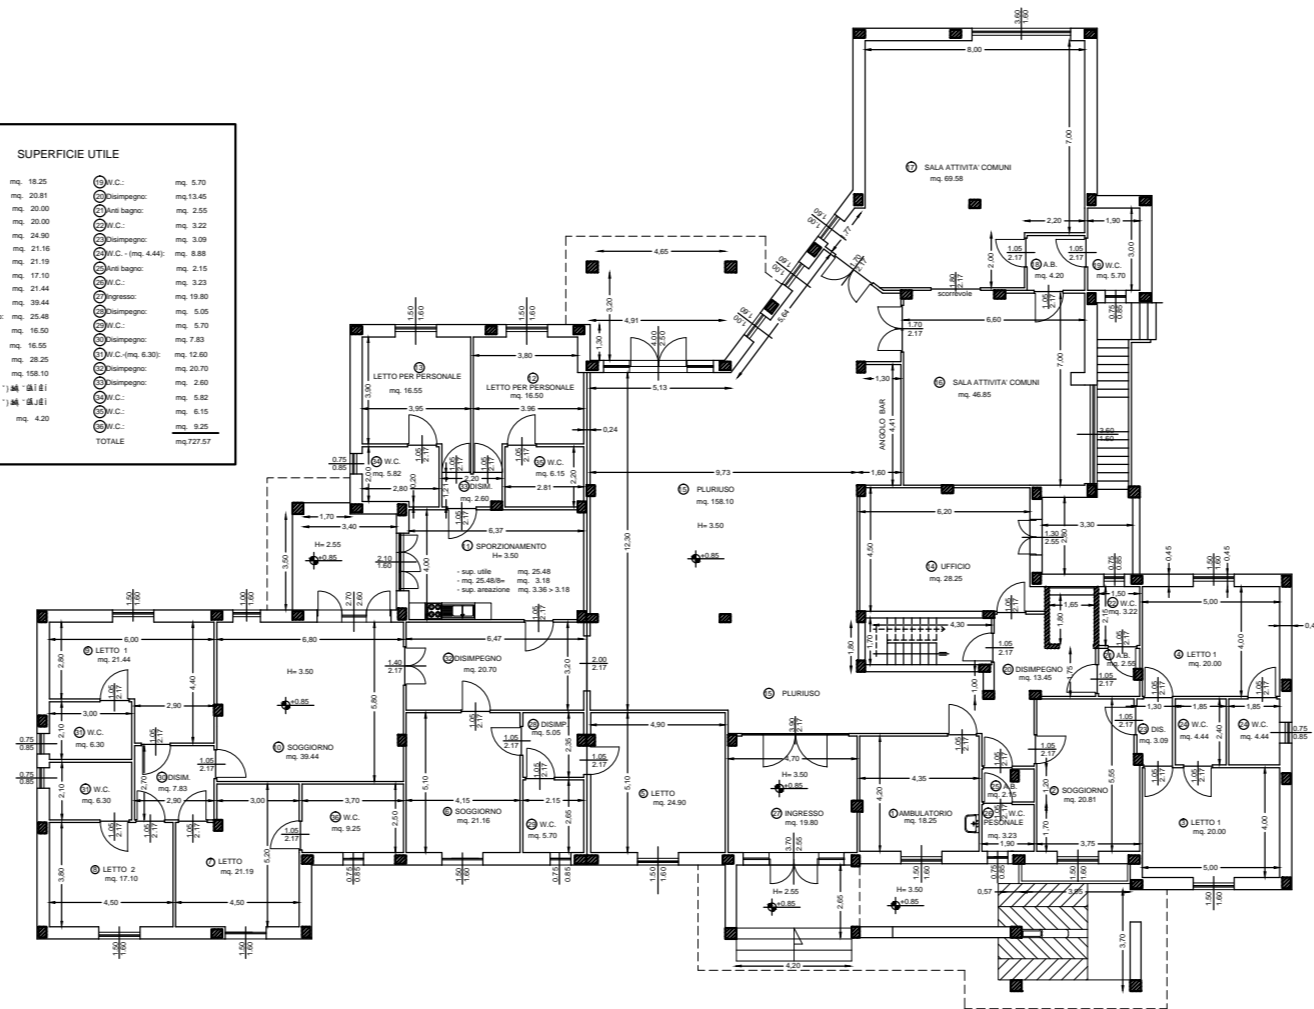

Pianta Piano Rialzato

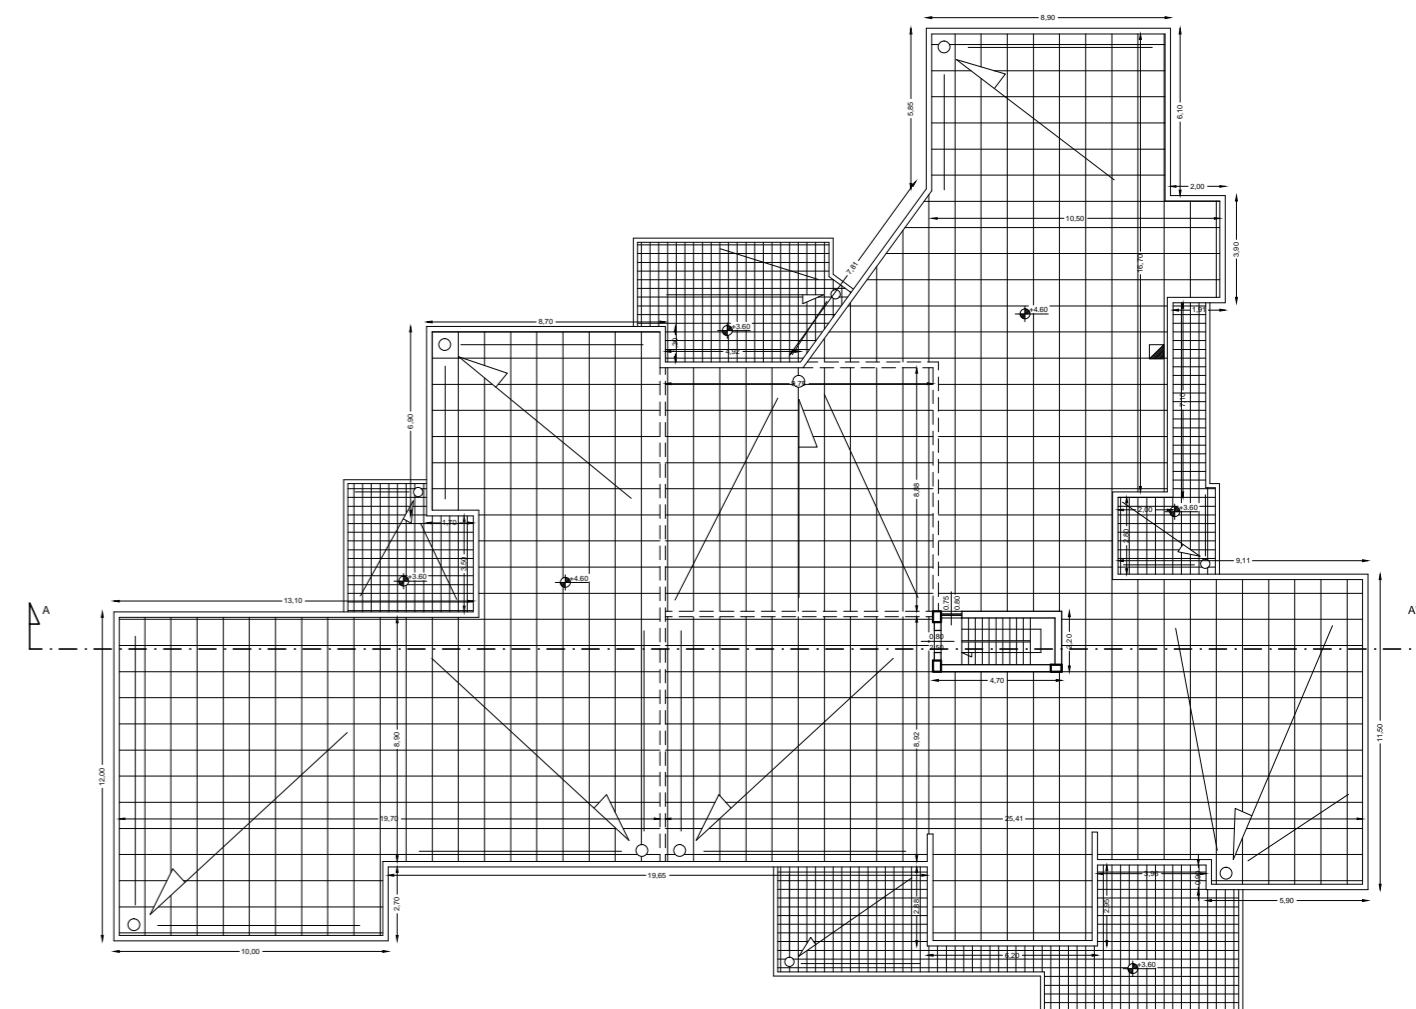

Pianta delle coperture

Stampare in scala 10:1